



Sense

By: Nawaf Aldakhail

كيف راح نسلم مشروعك




sense-des.com



[sense.ksa](https://www.instagram.com/sense.ksa)



+966 55 298 0088

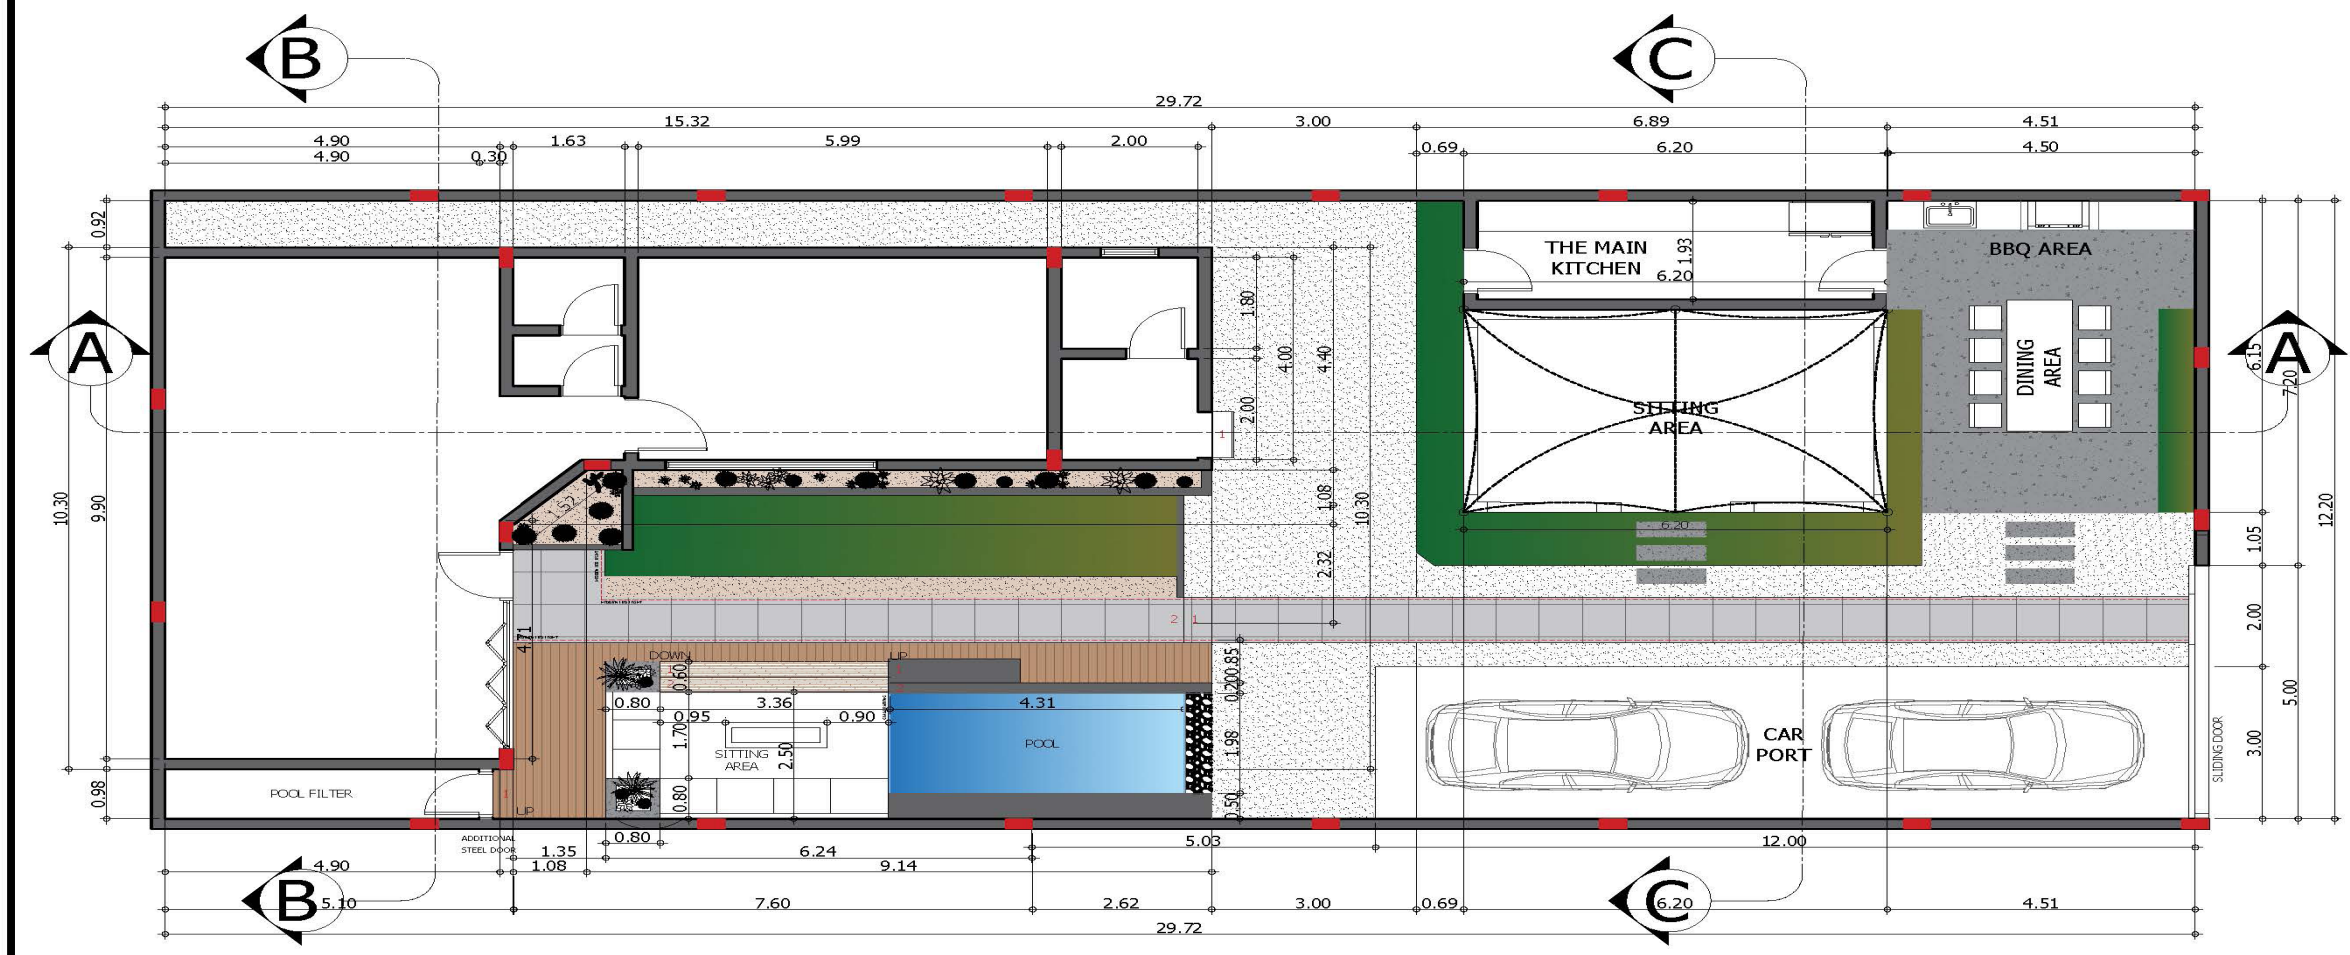

GROUND FLOOR PLAN
SCALE NTS

FLOOR AREA: 98.07

Notes:

FOR APPROVAL CONSTRUCTION AS-BUILT

ISSUED FOR APPROVAL

INITIAL DATE DESCRIPTION REV. PROJECT NO

Project Name: CHALET
Project Location: BURADAH, AL QASSIM, KSA

Drawing Title: FLOOR PLAN

Designed by: ARCH.NAD.SCE: 280492


Drawn by: DAVE SCE: 881214





Scale: NTS

Size: A3

مخطط يوضح فيه تقسيمات المكان مثل صالة معيشة و غرفة نوم، دورة مياه و المطبخ و غير ذلك

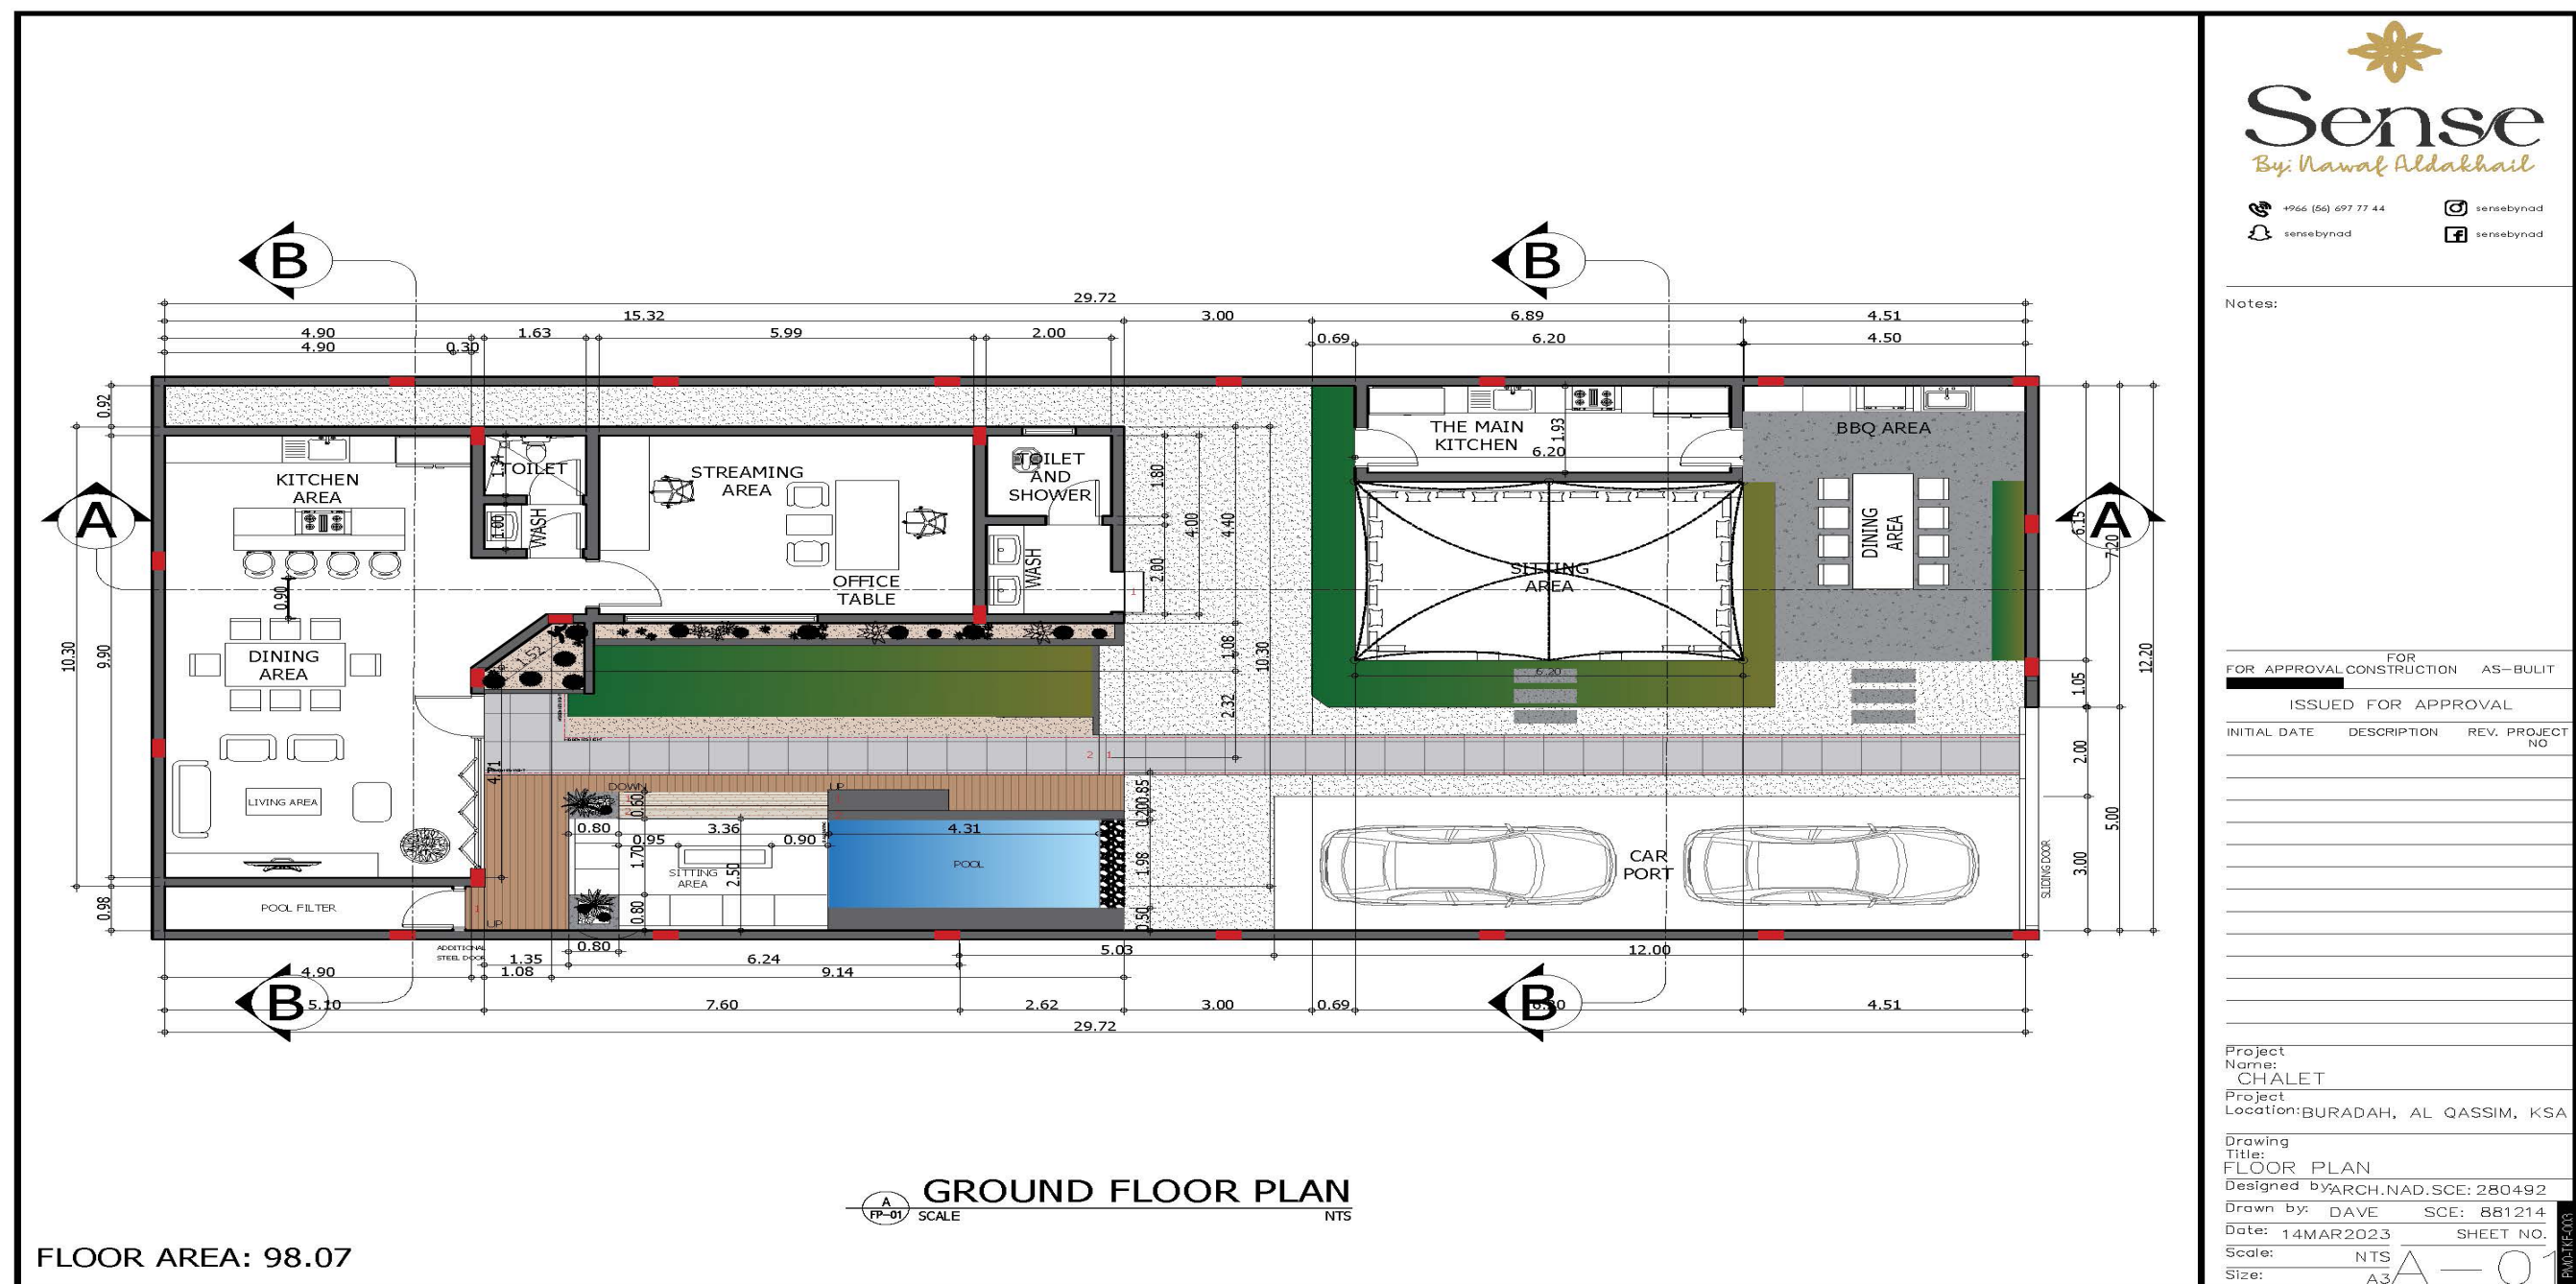

الخامات

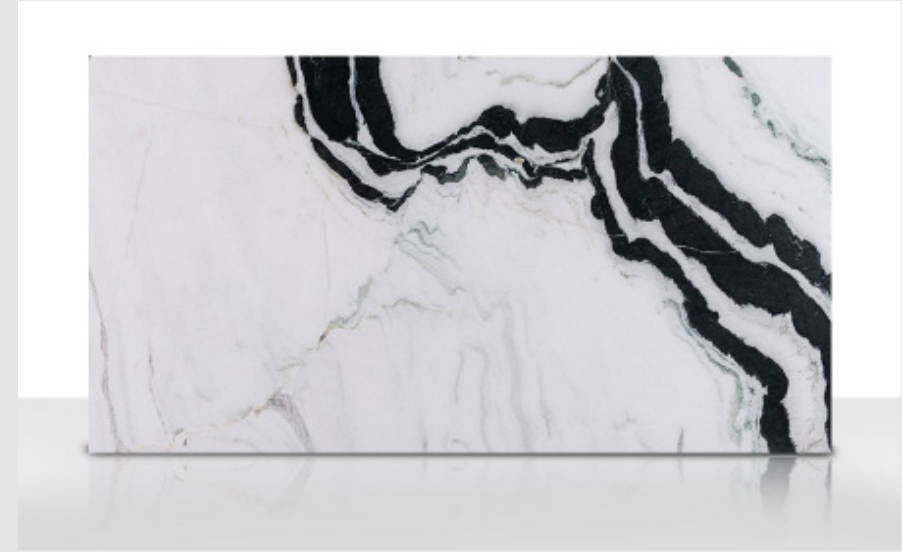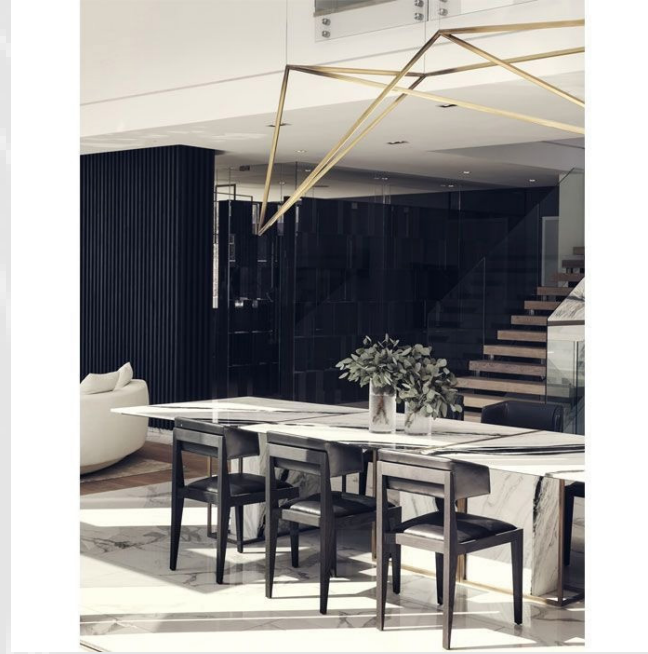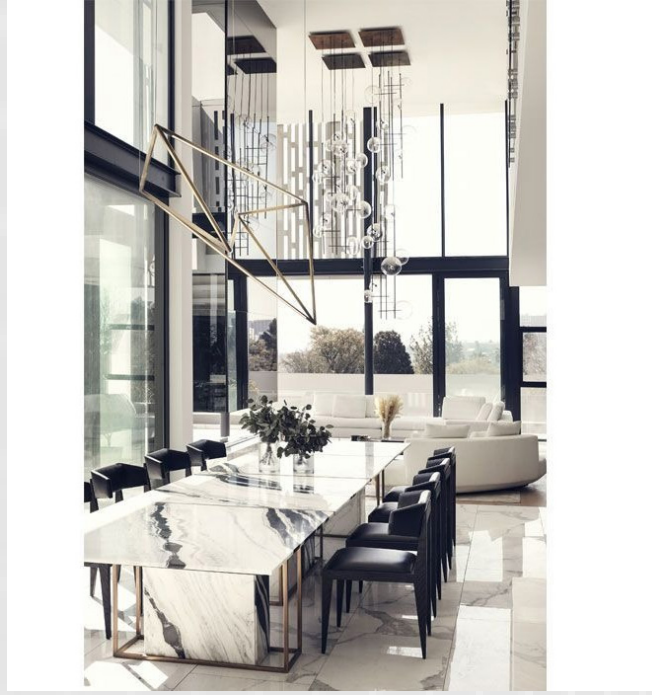

رخام باندا أبيض

طاولة طعام



رخام المطبخ



ديكور خلفية الشاشة



طاولة

المود بورد
عبارة عن لوحة توضح فيها أفكار المصمم لك ، وتحتوي على مخطط توزيع الأثاث ، نمط التصميم ، شكل الأثاث ، الألوان التي
يمكن استخدامها في التصميم ، الإكسسوارات ، الأرضيات ، السجاد وأغلب التفاصيل و أفكار ورؤية المصمم للعميل

جيسون بورد دهان الجزيرة وورم
وايت WH-2102

قشرة خشب الجوز

حجر البازلت

رخام باندا ابيض

سجاد لون رمادي



الثري دي

شكل ثلاثي الابعاد يسمح لك الحصول على رؤية مقارنة للواقع، وتساعدك على الوصول إلى أفضل تصور للمنتج النهائي




جبسون بورد دهان الجزيرة وورم
وايت WH-2102

ستيل (ACCIAIO)

رخام الباندا الأبيض


لارسن منزل السراميك
C0139048

مثال اخر للثري دي

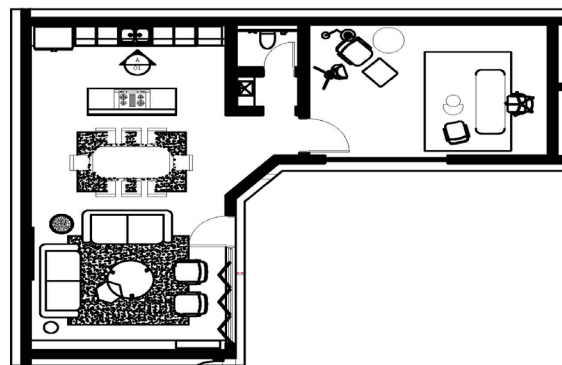

KEY PLAN

- GYPSUM BOARD
FALSE CEILING
- 10 CM GRAY POLISHED
WOODEN FRAME
- BEIGE HPL KITCHEN
UPPER UNIT
- GLAZED BLACK LEVEE
KITCHEN UPPER UNIT
- 20MM PANDA MARBLE
SHEETS FOR WALL
CLADDING
- 20MM PANDA MARBLE
SHEETS FOR KITCHEN
TOP COUNTER
- BEIGE HPL KITCHEN
LOWER UNIT

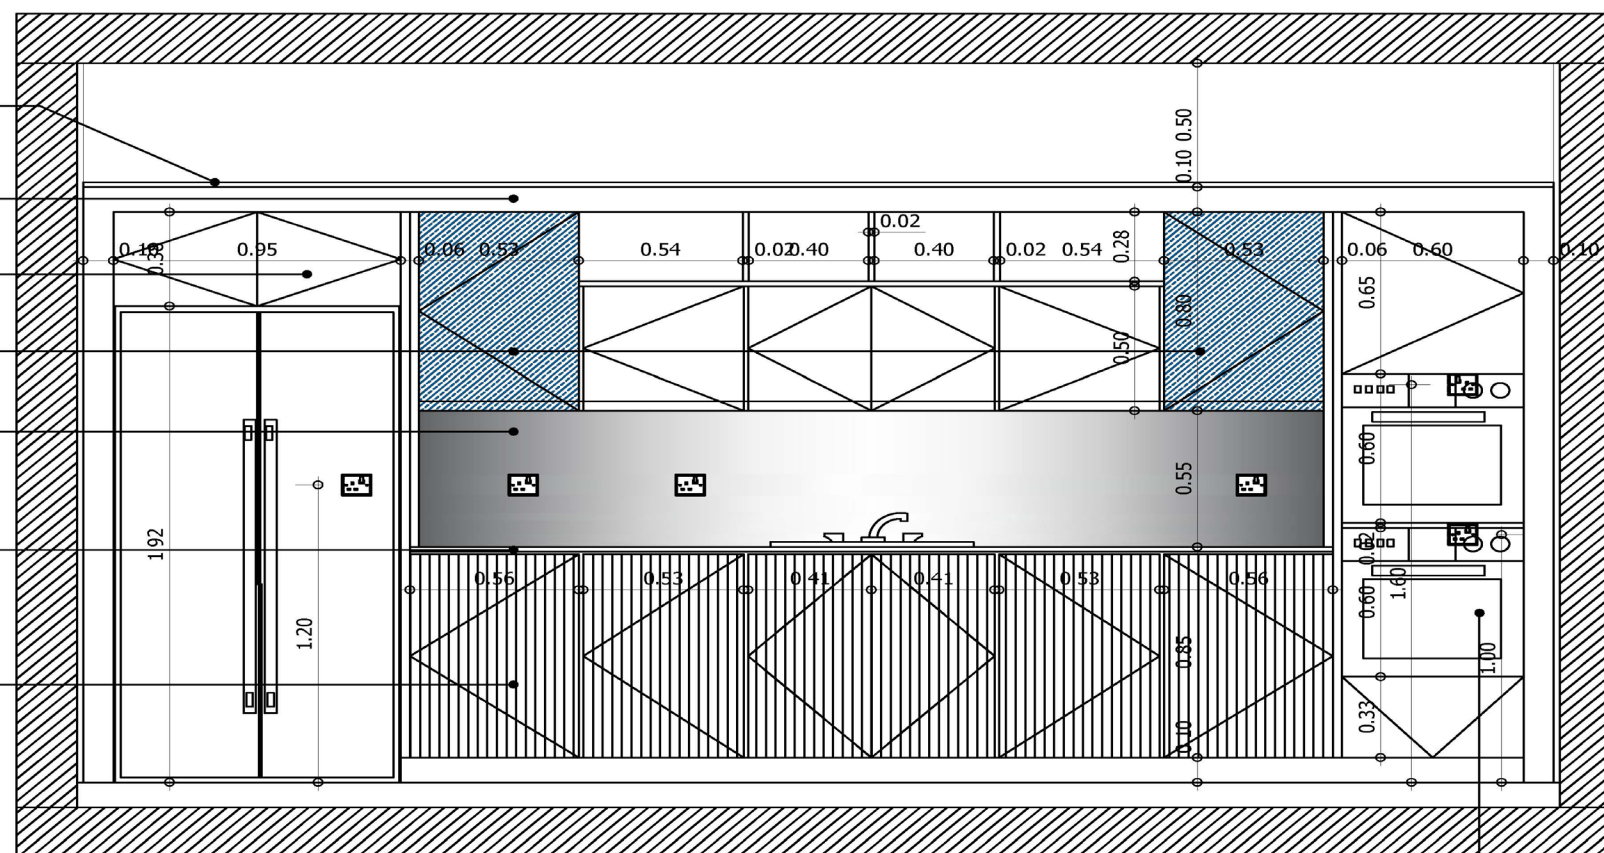

ELEVATION 1 (KITCHEN) BUILT IN OVEN
SCALE NTS

Sense
By: Nawaf Aldakhail

+966 (56) 697 77 44
sensebynad
sensebynad

Notes:

FOR APPROVAL CONSTRUCTION AS-BUILT

ISSUED FOR APPROVAL

INITIAL DATE DESCRIPTION REV. PROJECT NO


Project Name:
AS BUILT CHALET
Project Location: BURAYDAH, AL QASSIM, KSA

Drawing Title:
ELEVATION
Designed by: ARCH. NAD. SCE: 280492
Drawn by: ARCH. RAGHDA ALBAZ
Date: 21MAR2023 SHEET NO.
Scale: NTS
Size: A3

مثال اخر للمخطط التنفيذي



Notes:

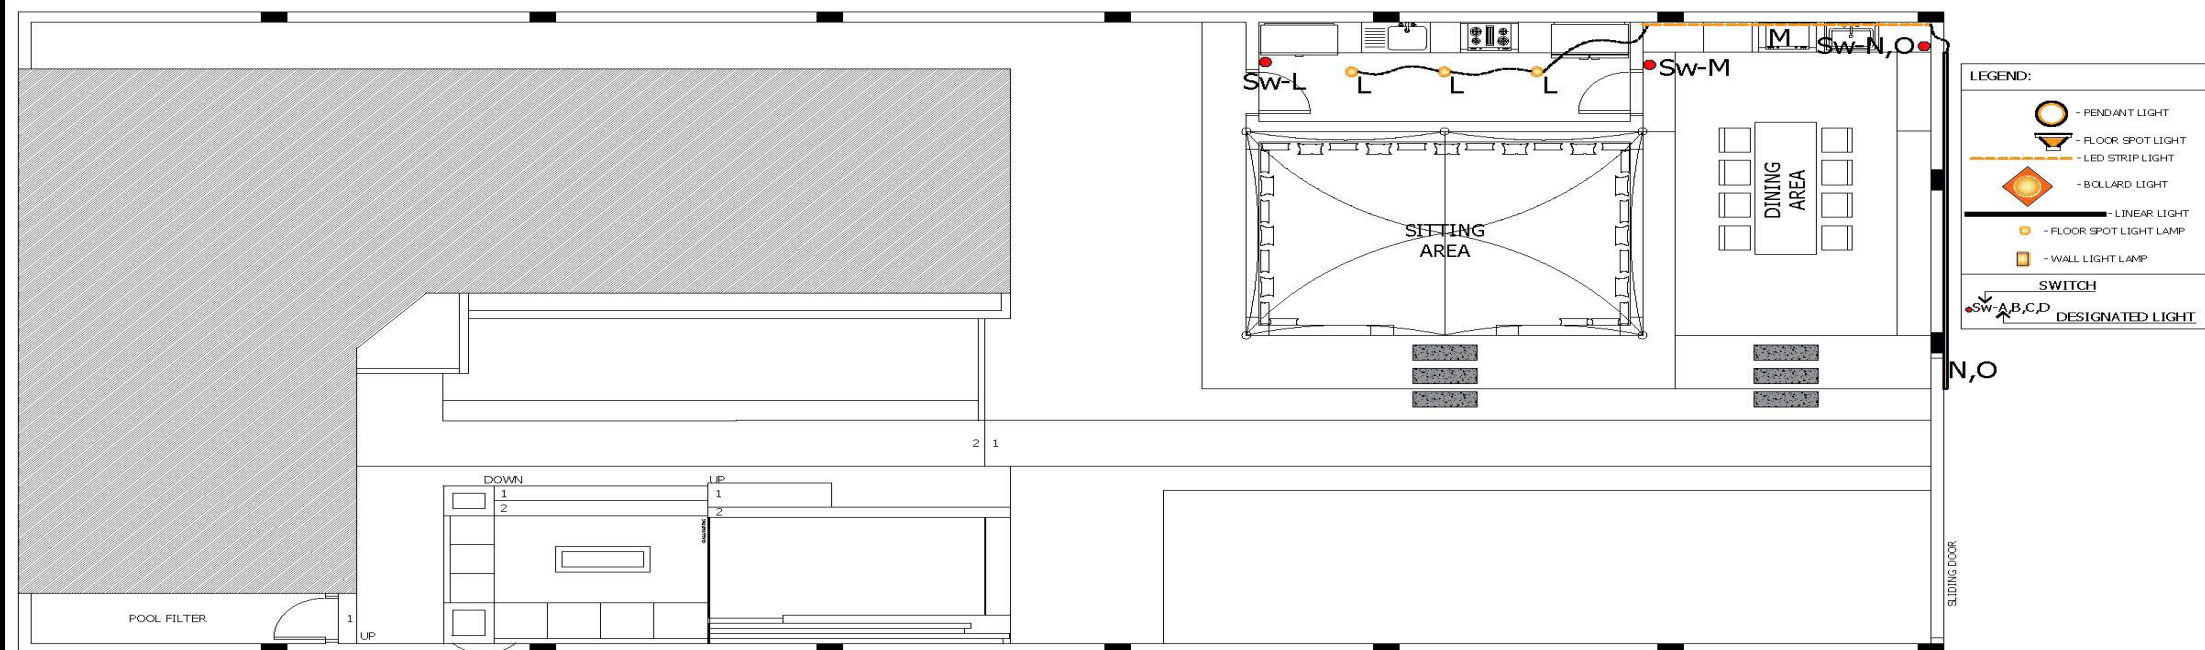

LIGHTING LAY-OUT

FOR APPROVAL CONSTRUCTION AS-BUILT

ISSUED FOR APPROVAL

INITIAL DATE	DESCRIPTION	REV. PROJECT NO
--------------	-------------	-----------------

Project Name:	AS BUILT CHALET
Project Location:	BURAYDAH,AL QASSIM,KSA

Drawing
Title:
ELECTRICAL
Designed by: ARCH.NAD.SCE: 280492
Drawn by: DAVE SCE: 881214
Date: 22MAR2023 SHEET NO.
Scale: NTS
Size: A3





+966 (56) 697 77 44
sensebynad

 sensebynad
 sensebynad

Notes:

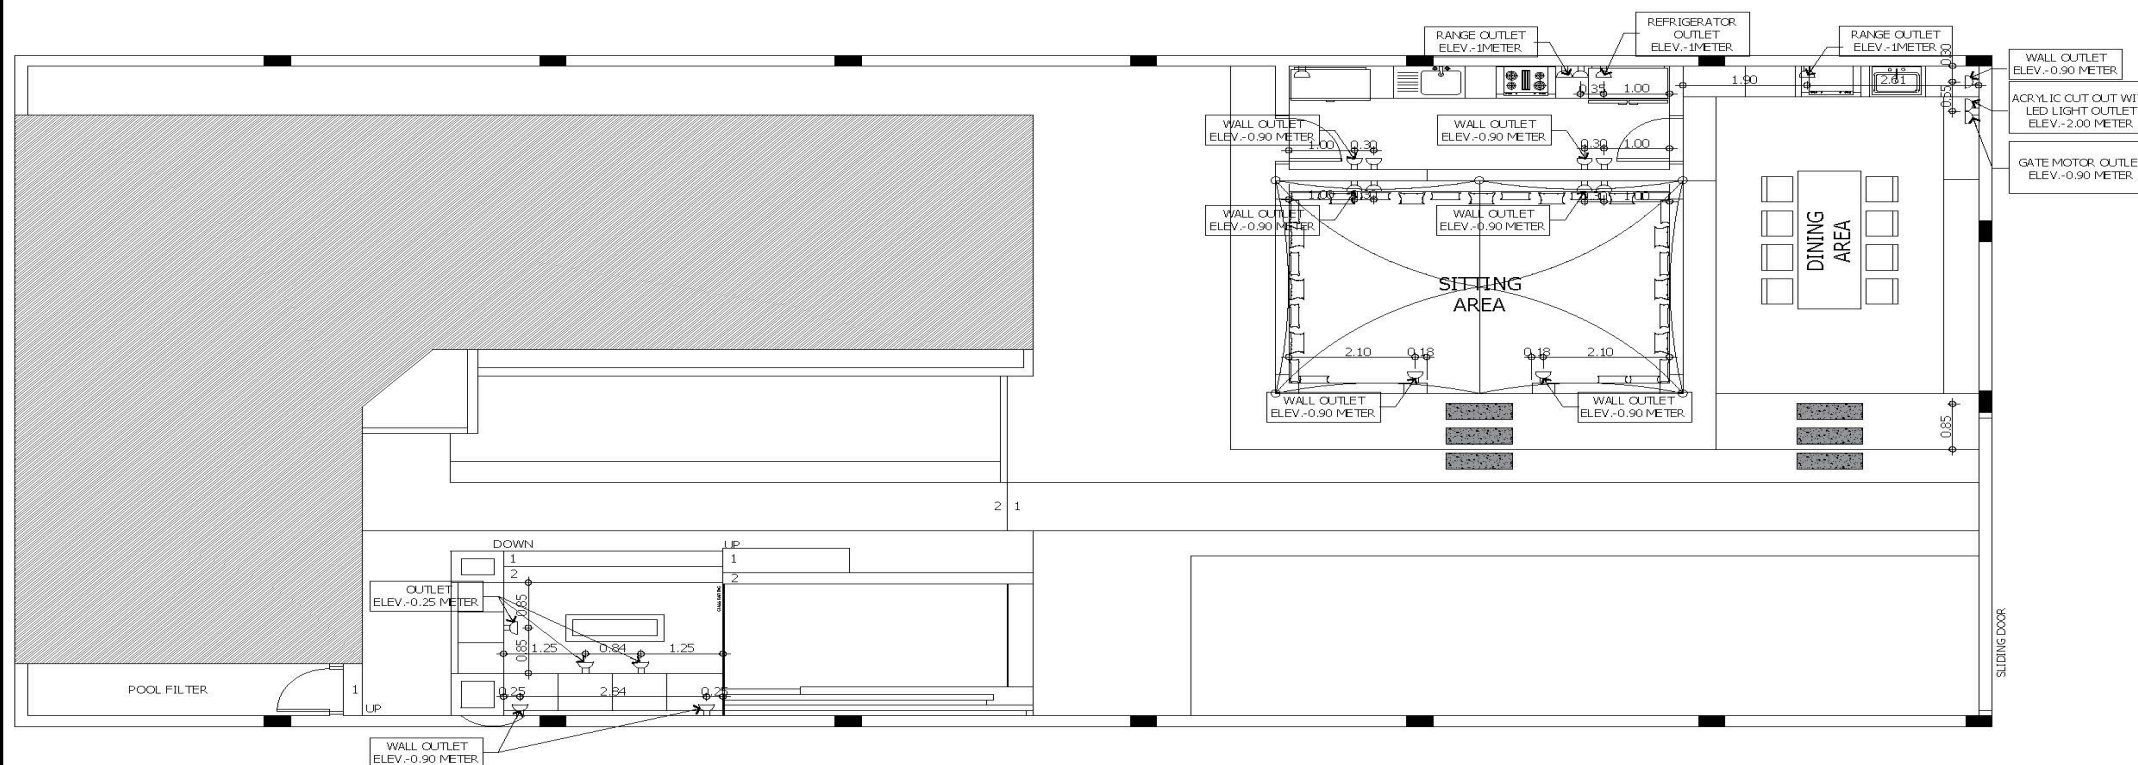

POWER LAY-OUT

A
ELE-05 SCALE NTS

FOR APPROVAL CONSTRUCTION AS-BUILT

ISSUED FOR APPROVAL


INITIAL DATE	DESCRIPTION	REV. PROJECT NO
--------------	-------------	-----------------

Project Name:	AS BUILT CHALET
Project Location:	BURAYDAH,AL QASSIM, KSA

Drawing
 Title:
ELECTRICAL
 Designed by: ARCH.NAD.SCE: 280492
 Drawn by: DAVE SCE: 881214
 Date: 22MAR2023 SHEET NO.
 Scale: NTS
 Size: A-03



مخطط الكهرباء

MATERIAL SCHEDULE

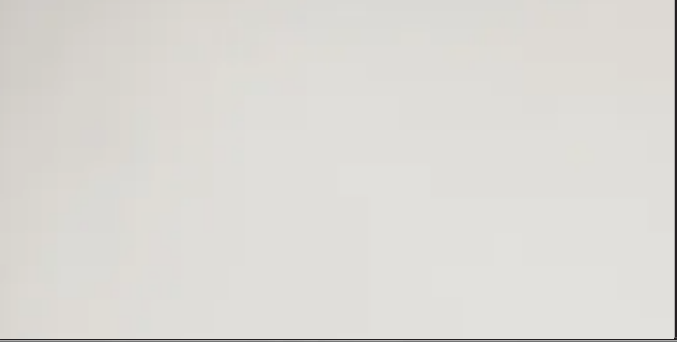CODE	IMAGE	DESCRIPTION	SPECIFICATION	SUPPLIER
		Walnut veneer wood	Reception wall decor	Creative wood 0 55 007 3242
(Accciaio Metal)		Metal	Kitchen cupboards	stosa kitchen https://www.stosacucine.com/en/stosa-cucine-at-the-saudi-build-international-exhibition-in-riyadh/
OR-0664		Sky Dawn	For reception & office walls	Jazeera paints https://jazeerapaints.com/saudi-ar/color-trends/?name=2023&color=OR-0664

جدول يوضح للعميل شكل ونوع الدهان المستخدمة في التصميم مع الرمز الخاص بكل دهان واسم الجهة / الشركة الموردة لها

MATERIAL SCHEDULE

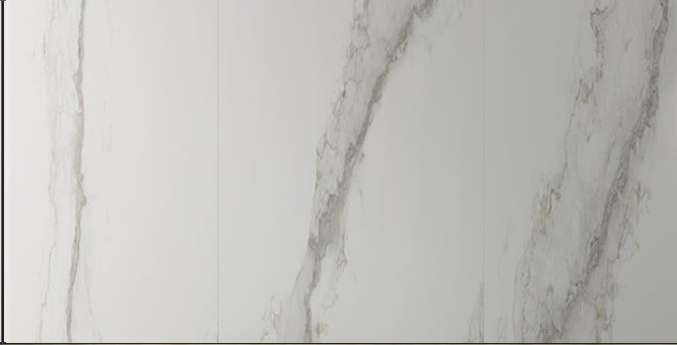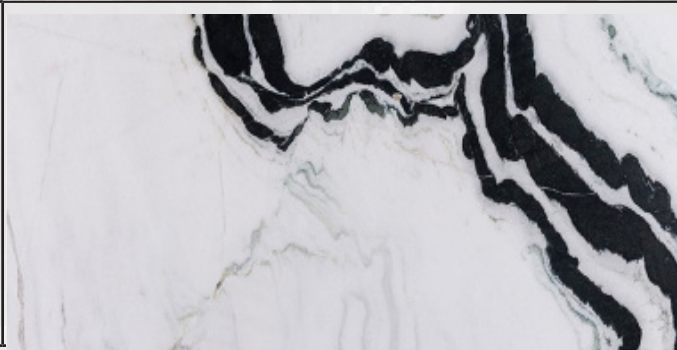CODE	IMAGE	DESCRIPTION	SPECIFICATION	SUPPLIER
C0139048		Larsen porcelain surfaces with gray veins on a white background	Interior floors for reception	Ceramic home https://www.ceramichome.com.sa/product/2975abe7-edff-4bf7-8831-b4f-c87eef34f?category=porcelain-ceramic
31036240-03000008		New Prestige parquet	Office interior floors	kaffary https://kaffary.com/products/891f7509176a419f97c4f0f71d1e6a27
C01010116		Marble pattern ceramic	Interior floors for bathrooms and walls	Ceramic home https://www.ceramichome.com.sa/product/e06541ea-ea55-49a0-a30e-32c06854da46?category=porcelain-ceramic
		Panda white marble	Tables - Kitchen Marble - TV Table Shelf	Zina factory https://www.bizmideast.com/SA/%D9%85%D8%B5%D9%86%D8%B9-%D8%B2%D9%8A%D9%86%D8%A9-%D9%84%D9%84%D8%AD%D8%AC%D8%B1-%D9%88%D8%A7%D9%84%D8%B1%D8%AE%D8%A7%D9%85-050-011-4200


جدول يوضح للعميل شكل ونوع المواد المستخدمة في التصميم مع الرمز الخاص بكل مادة واسم الجهة / الشركة الموردة لها

LIGHTING SCHEDULE

CODE	IMAGE	DESCRIPTION	SPECIFICATION	SUPPLIER
661442		Pendant Luminaire	Wattage: 18 Product color: Black +Smoky Grey	lightingstores https://lightingstores.com.sa/ar/product/pendant-luminaires-64?category=pendant-luminaires-chandeliers
5101393-5101399		plastic Recessed Non-Adjustable Round Ceiling Frame Cutting Size 80 mm	Product color: Matte white	lightingstores https://lightingstores.com.sa/ar/product/recessed-ceiling-frames5?category=plastic-anti-glare-recessed-non-adjustable-round-ceiling-frame-cutting-size-80-mm
611530		Surface-mounted Frames Adjustable - D68M-M*H100MM	Product color: Black	lightingstores https://lightingstores.com.sa/ar/product/surface-mounted-frames-adjustable-d-68mm-h-100mm?category=surface-mounted-frames
611996		Surface-mounted Frames Fixed-W80MM*L160M-M*H91MM	Wattage: 9 Product color: outside black inside black	lightingstores https://lightingstores.com.sa/ar/product/surface-mounted-frames-fixed?category=surface-mounted-frames

جدول يوضح للعميل شكل ونوع الإضاءة المستخدمة في التصميم مع الرمز الخاص بكل إضاءة واسم الجهة / الشركة الموردة لها

LIGHTING SCHEDULE

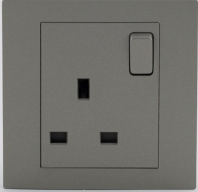CODE	IMAGE	DESCRIPTION	SPECIFICATION	SUPPLIER
531278		BS Socket with Switch	Product color: Gray	lightingstores https://lightingstores.com.sa/ar/product/3-pin-socket-13a?category=piano-dark-grey
531270		Satellite Socket	Product color: Gray	lightingstores https://lightingstores.com.sa/ar/product/satellite-socket-socket?category=piano-dark-grey
531276		Water Heater 25A	Product color: Gray	lightingstores https://lightingstores.com.sa/ar/product/water-heater-25a?category=piano-dark-grey
531277		Air Con 45A	Product color: Gray	lightingstores https://lightingstores.com.sa/ar/product/air-con-45a?category=piano-dark-grey

جدول يوضح للعميل شكل ونوع الافياش المستخدمة في التصميم مع الرمز الخاص بكل فيش واسم الجهة / الشركة الموردة لها



Sense

By: Nawaf Aldakhail



sense-des.com



[sense.ksa](https://www.instagram.com/sense.ksa)



+966 55 298 0088